




1 LEVANTAMENTO AS BUILT
ESC: 1:150

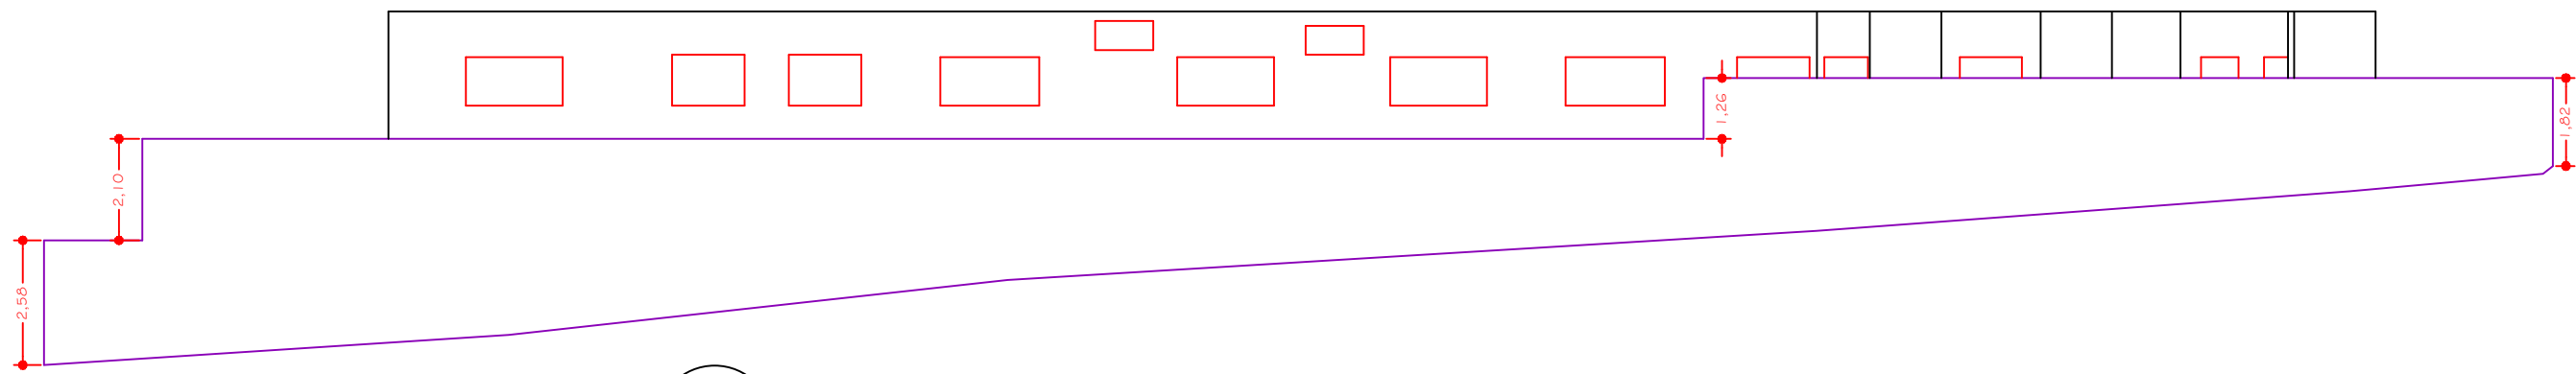


2 FACHADA RUA SALUA GARAIB CICOGNA
ESC: 1:150

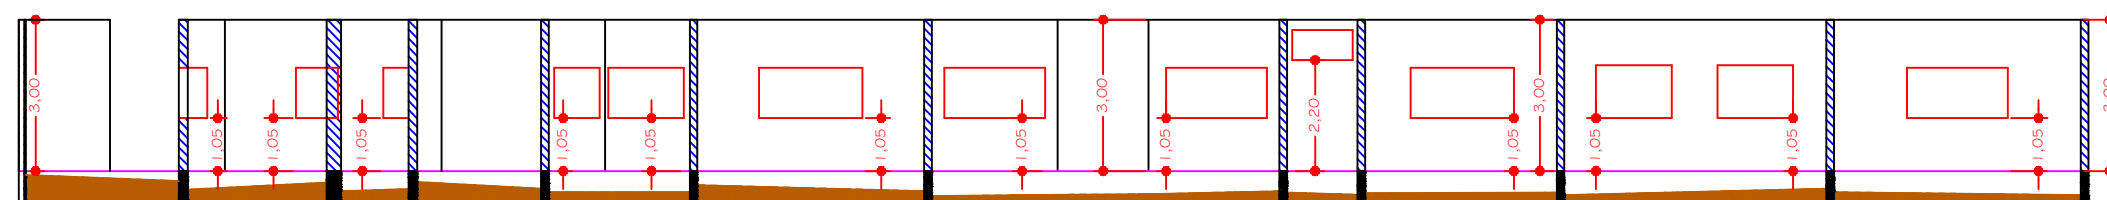

3 CORTE AA
ESC: 1:150

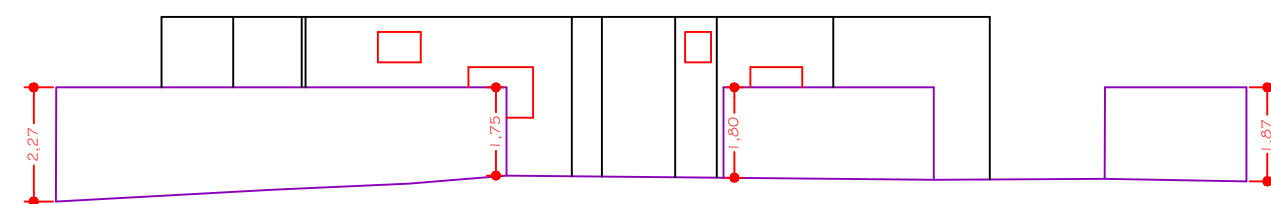


4 FACHADA AVENIDA SALDANHA DA GAMA
ESC: 1:150

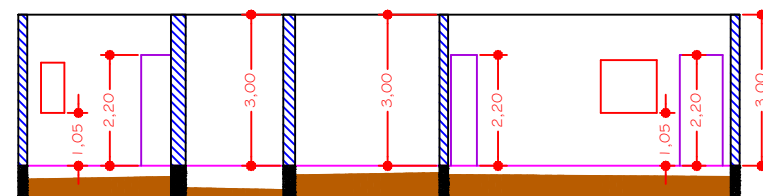

5 CORTE BB
ESC: 1:150

AMBIENTE	ÁREA(m²)	DESNÍVEL(m)	VOL. ATERRO(m³)	EMPOLAMENTO	VOL FINAL (m³)
Dormitório Masc	21,835	0,425	9,28	30%	12,06
Berçário	15,60	0,43	6,71	30%	8,72
Monitor	11,40	0,42	4,79	30%	6,22
WCII	4,20	0,46	1,93	30%	2,51
Enfermária	17,19	0,42	7,22	30%	9,39
WC Isolamento	2,70	0,445	1,2	30%	1,56
S. Estudo	18,675	0,422	4,44	30%	5,78
Dormitório	9,88	0,482	4,76	30%	6,19
Vestitório Fem	20,52	0,508	10,42	30%	13,55
Vestitório Masc	20,52	0,472	9,69	30%	12,59
Pátio Coberto II	55,39	0,48	26,59	30%	34,56
Lavandaria	8,28	0,315	2,61	30%	3,39
W.C. Func. Fem.	3,105	0,468	1,45	30%	1,89
W.C. Func. Masc.	4,025	0,468	1,88	30%	2,45
Pátio Coberto I	72,89	0,376	27,41	30%	35,63
Cozinha	14,64	0,22	3,22	30%	4,19
Despensa	12,00	0,13	1,56	30%	2,03
Refeitório	26,93	0,255	6,87	30%	8,93
Arquivo	2,248	0,40	0,90	30%	1,17
Administrativo	7,80	0,338	2,64	30%	3,43
W.C. I	2,10	0,45	0,95	30%	1,23
Recepção	7,41	0,30	2,22	30%	2,89
S. Espera	11,76	0,364	4,28	30%	5,56
Dormitório Fem.	18,675	0,342	6,39	30%	8,30
Abriço	17,207	0,32	5,51	30%	7,16
Total	398,835		154,91		201,38

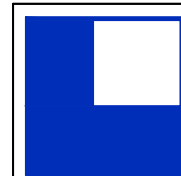	LOGATTI Engenharia Ltda. - EPP CNPJ 56.888.142/0001-91 Rua Imaculada Conceição, 1039 - Carmo Telefone (16) 3332-3416
---	---

COORDENAÇÃO / GESTÃO	ART. 2620251775589
ENG* FRANCISCO LOGATTI FILHO	CREA-600510807-SP

LEVANTAMENTO AS BUILT	FL. 01/01
OBRA: Centro de Atendimento ao Menor	
ASSUNTO: Levantamento Topografico Cadastral	
LOCAL: Rua Salua Garaib Cicogna, nº 113 - Quadra: A	
BAIRRO: Parque Primavera	
PROP: PREFEITURA DO MUNÍCIPIO DE MATÃO	
ESCALA: 1 : 150	REVISÃO 00 10/09/2025
Autor do Projeto:	Eng.: Kayro Cesar da Silva CREA: 5070645854 - SP